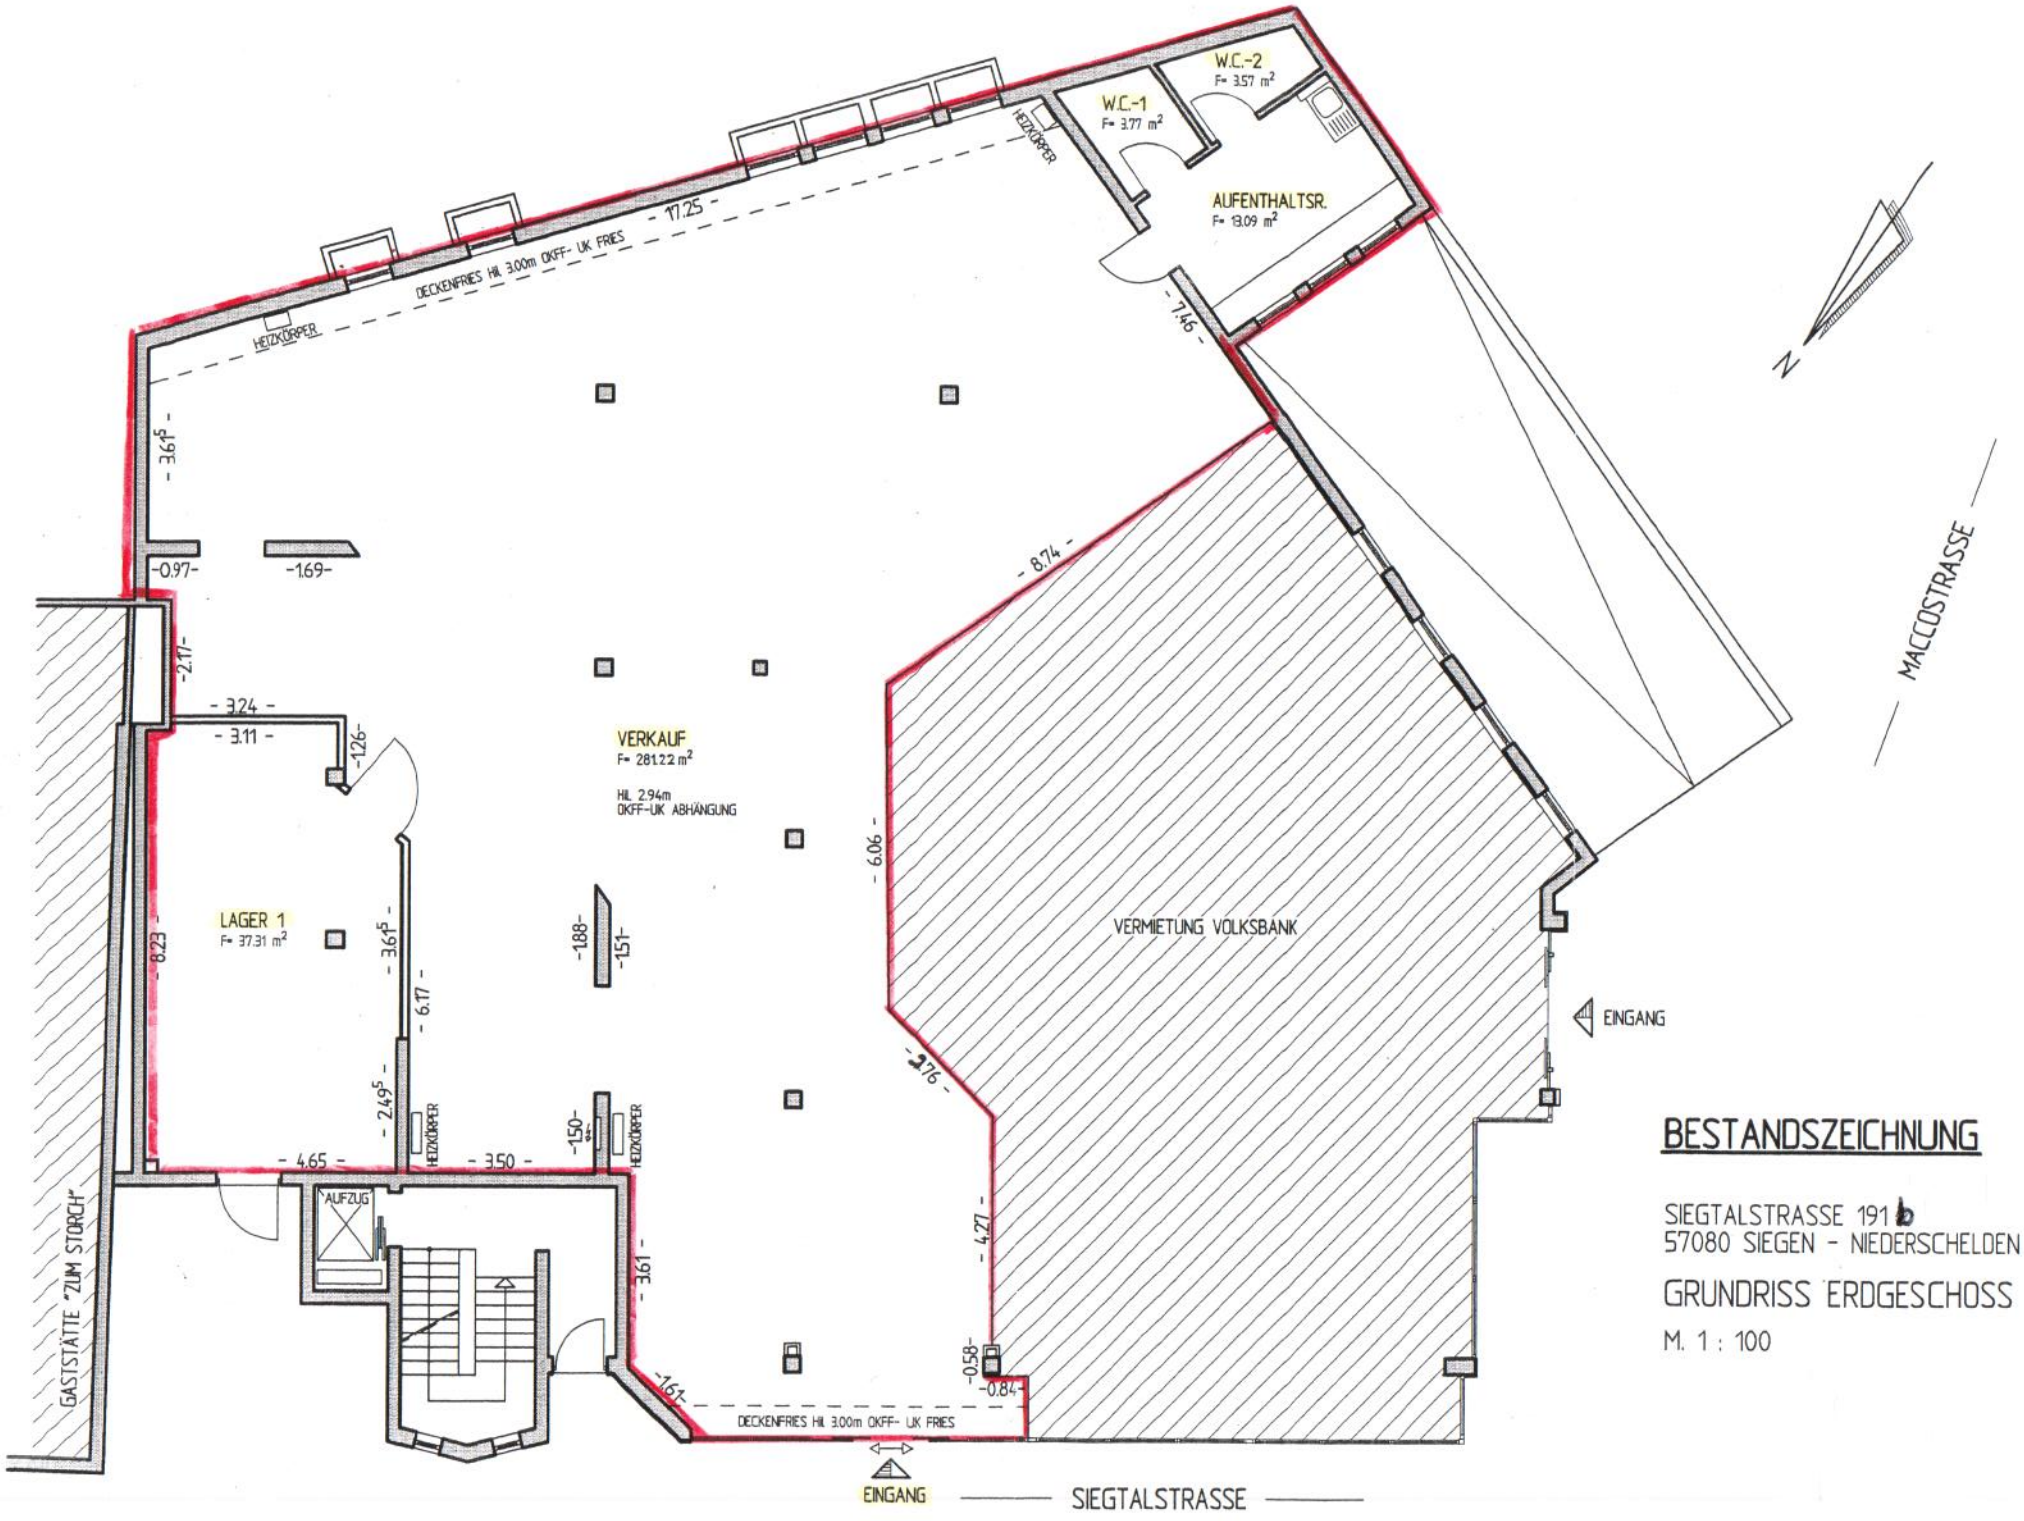

BESTANDSZEICHNUNG

SIEGTALSTRASSE 191 b
57080 SIEGEN - NIEDERSCHELDEN

GRUNDRISS ERDGESCHOSS

M. 1 : 100